


Detal V3.1 Elewacja północna i zachodnia STACBOND - Okna góra

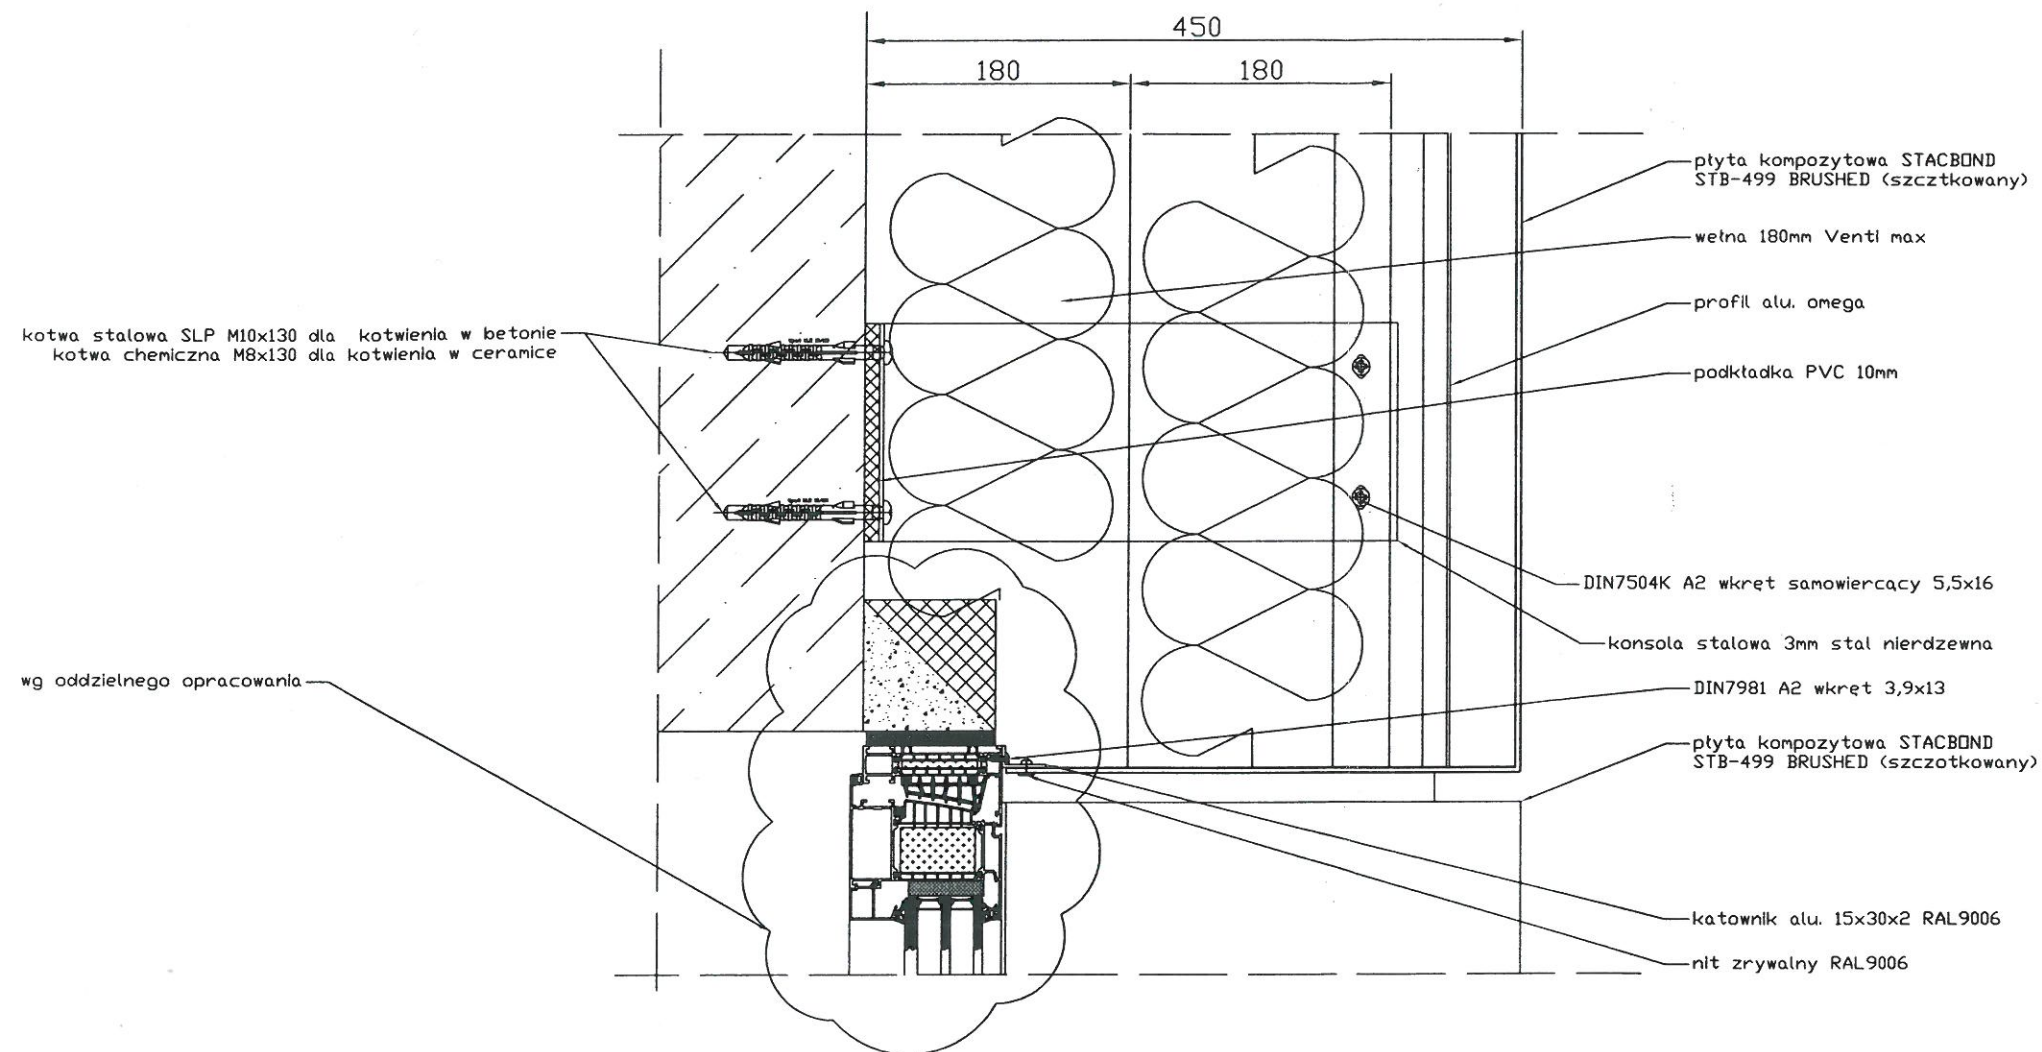

DOKUMENTACJA
POWYKONAWCZA

mgr inż. Piotr Nowicki
Uprawnienia projektanta i kierownika
projektu w zakresie budownictwa
ogólnego, budownictwa przemysłowego
i handlowego, budownictwa
mieszkalnego, budownictwa
gospodarczego, budownictwa
inżynierskiego

EXPERT

KONSTRUKCJE ALUMINIOWE - BUDOWNICTWO
ul. Działkowa 6; 32-080 Zabierzów, Polska
tel (012)376-44-04; fax (012)376-44-05
www.expert.krakow.pl

NAZWA PROJEKTU
Centralny Ośrodek Sportowy
Zakopane

TYTUŁ RYSUNKU/DETALU
Detal V3 El. Pn. i Zach.
STACBOND Okna góra

OPRACOWANIE:
Szołafny Józef

SKALA

1-5

DATA
04.01.2016

NR RYS.
DW/V3.1