



EL. PÓŁNOCNA

plyta kompozytowa STACBOND
STB-402 METALIC GREY

plyta kompozytowa STACBOND
STB-415 BLACK

plyta kompozytowa STACBOND
STB-499 BURSCHEID (szczotkowana pion.)

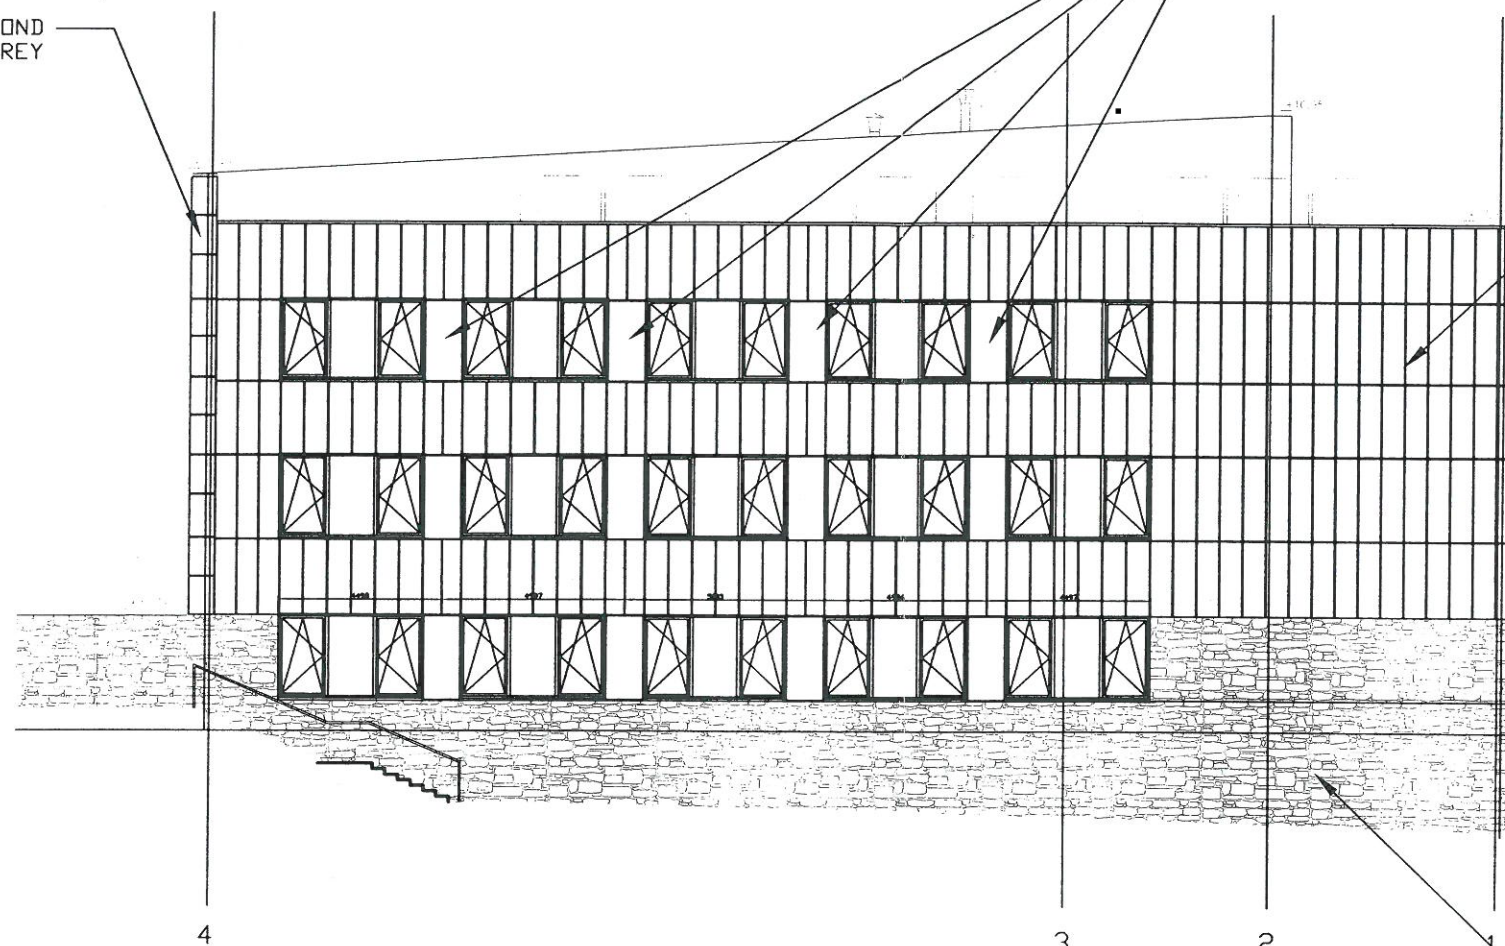

DOKUMENTACJA
POWYKONAWCZA

gnejs o grubości ok. 1,5cm układ regularny mieszany
klejony na styropianie

mgr inż. Józef Szalański
opracowanie projektu
projektant
mgr inż. Józef Szalański
mgr inż. Józef Szalański

EXPERT

KONSTRUKCJE ALUMINIOWE - BUDOWNICTWO

ul. Działkowa 6; 32-080 Zabierzów, Polska

tel (012)376-44-04; fax (012)376-44-05

www.expert.krakow.pl

NAZWA PROJEKTU

Centralny Ośrodek Sportowy

Zakopane

TYTUŁ RYSUNKU/DETALU

Elewacja północna podział

OPRACOWANIE

Szalański Józef

SKALA

1-200

90

DATA

04.01.2016

NR RYS

DW/EP1.6