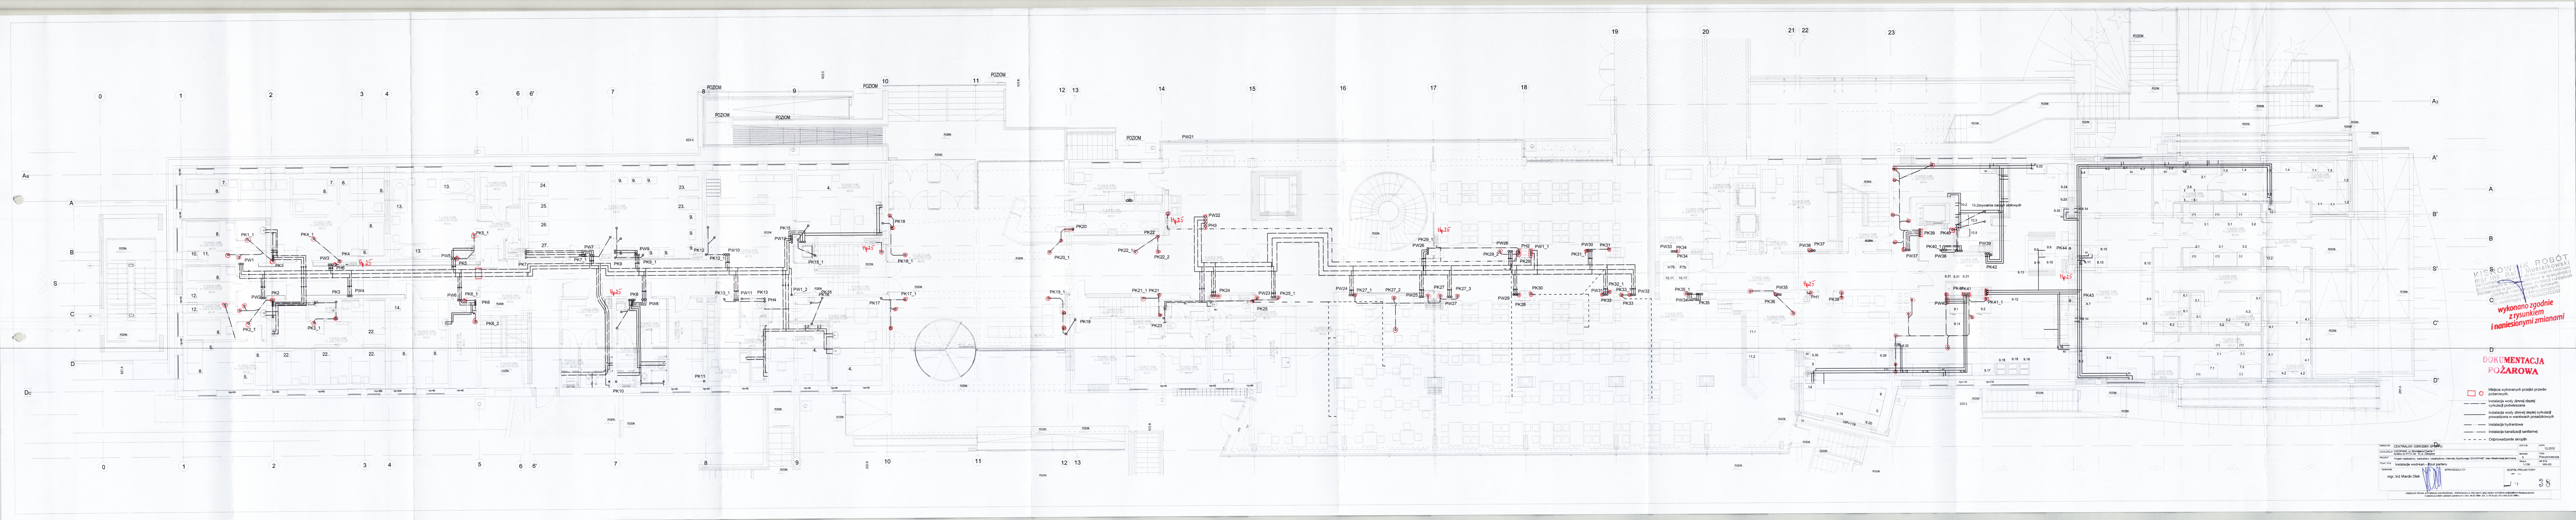

KIEROWNIK ROBÓT
mgr inż. Rafał Musiałkowski
Uprawnienia budowlane do kierowania robotami budowlanymi w ograniczonym zakresie w specjalności instalacyjnej w zakresie sieci, instalacji i urządzeń cieplnych, wentylacyjnych, gazowych, wodociągowych i kanalizacyjnych
Nr ewidencyjny MAP/0333/OHOS/07

wykonano zgodnie
z rysunkiem
i naniesionymi zmianami

DOKUMENTACJA
POŻAROWA

▭ ○	Miejsca wykonanych przejść przeciw pożarowych.
—·—·—	Instalacja wody zimnej ciepłej cyrkulacji podwieszana
———	Instalacja wody zimnej ciepłej cyrkulacji prowadzona w warstwach posadzkowych
—·—·—	Instalacja hydrantowa
—··—	Instalacja kanalizacji sanitarnej
- - - - -	Odprowadzenie skroplin

INWESTOR	CENTRALNY OŚRODEK SPORTU	EDYCJA:	DATA 12.2012
LOKALIZACJA	ZAKOPANE, ul. Bronisława Czecha 1 działka nr 417/2 obr. 12 j.e. Zakopane	BRANŻA S	FAZA Powykonawcza
PROJEKT	Projekt nadbudowy, rozbudowy i przebudowy Internatu Sportowego "ZAKOPANE" wraz infrastrukturą techniczną	SKALA 1:100	NR RYS. WK-03
TEMAT RYS.	Instalacje wod-kan - Rzut parteru		

Opracował: mgr. inż Marcin Olek	SPRAWDZAJĄCY	ZESPÓŁ PROJEKTOWY 38

WSZELKIE PRAWA AUTORSKIE ZASTRZEŻONE - REPRODUKCJA PROJEKTU BEZ ZGODY AUTORÓW ZABRONIONA Podstawa prawna: O prawie autorskim i prawach pokrewnych z dnia 04.02.1994r. (Dz. U. Nr 24 poz. 83 z dnia 23.02.1994r.)